

# MEDYKOW<sup>32</sup>

Katowice, ul. Medyków 32

## Mieszkanie nr 48


Piętro II

Pow. użytkowa **57,36 m<sup>2</sup>**



GRUPA  
INBUD  
BIELSKO



### Mapa osiedla

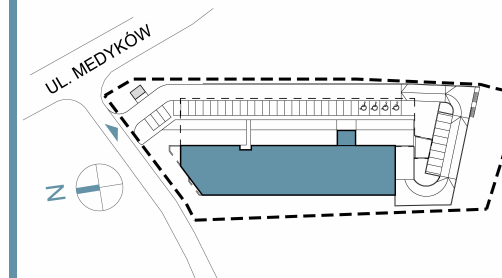

### Schemat kondygnacji

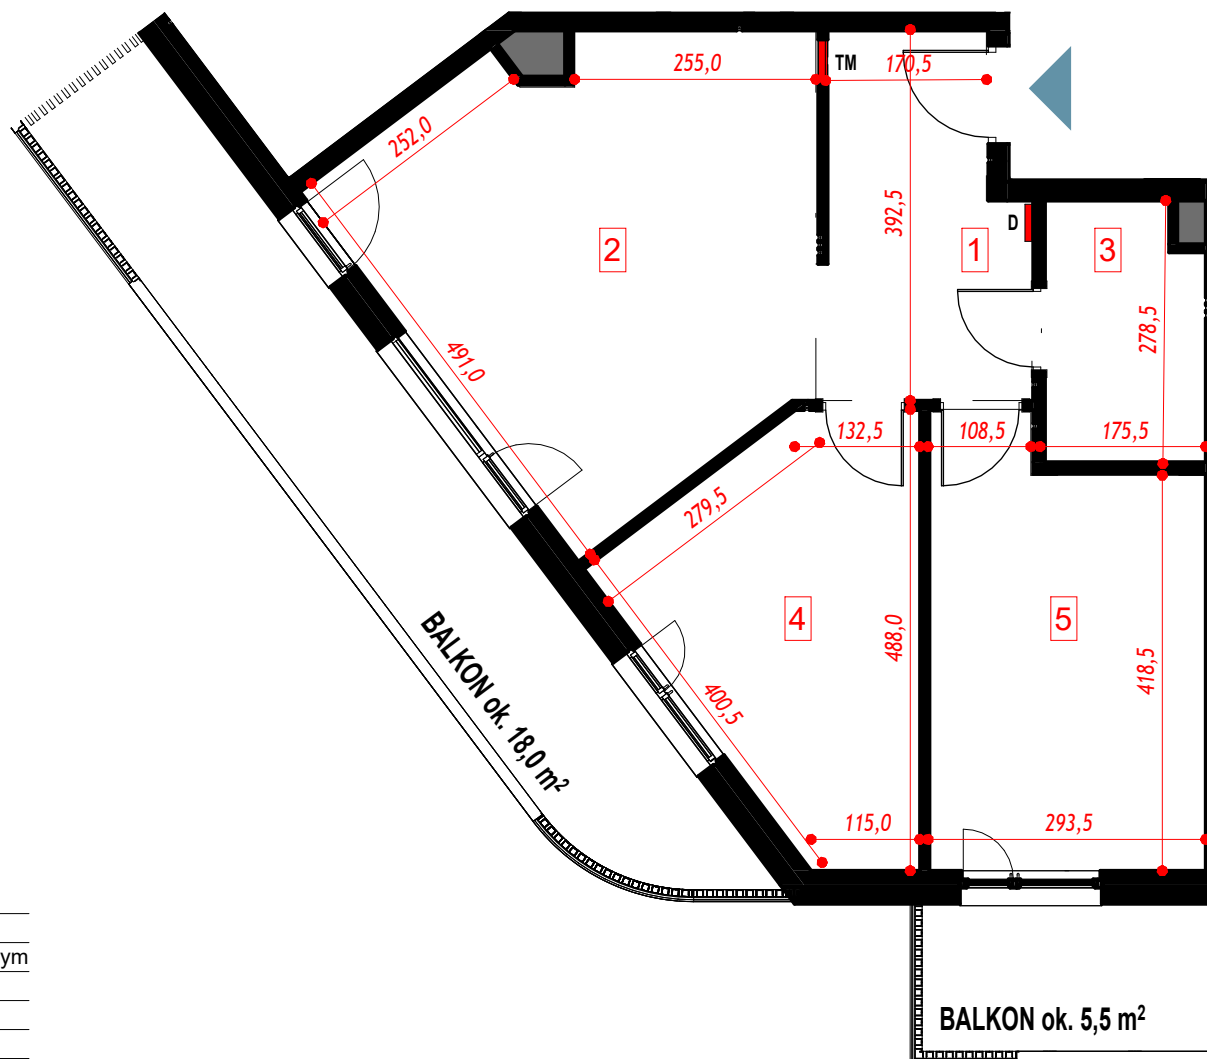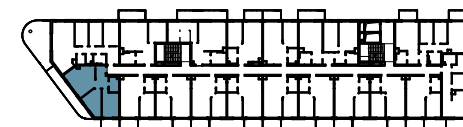

- |   |                           |
|---|---------------------------|
| 1 | Przedpokój                |
| 2 | Salon z aneksem kuchennym |
| 3 | Łazienka                  |
| 4 | Pokój                     |
| 5 | Pokój                     |

Powierzchnia użytkowa lokalu została ustalona na podstawie Rozporządzenia Ministra Rozwoju z dnia 11 września 2020r. w sprawie szczegółowego zakresu i formy projektu budowlanego oraz przy uwzględnieniu Polskiej Normy PN-ISO 9836: 2022-07

JEDNOSTKA PROJEKTOWA:

INBUD PROJEKT Sp. z o.o.  
ul. Piekarska 57  
43-300 BIELSKO-BIAŁA



INWESTYCJA:

INWENTARYZACJA POWYKONAWCZA OPRACOWANIE  
DOTYCZĄCE OZNACZENIA PRZEDMIOTU ODRĘBNEJ WŁAŚNOŚCI  
LOKALU DLA POTRZEB UZYSKANIA ZAŚWIADCZENIA  
O SAMODZIELNOŚCI LOKALU

LOKALIZACJA:

40-752 KATOWICE, UL. MEDYKÓW 32  
dz. 14/3, obręb: 0003 Dz. Ligota

PROJEKTANT

mgr inż. arch. ELŻBIETA CZADERSKA  
upr. bud. nr 52/09/SŁOKK/II

DATA

04.2026

SKALA

1:80