

MEDYKOW³²

Katowice, ul. Medyków 32

Mieszkanie nr 51


Piętro II

Pow. użytkowa **56,38 m²**



GRUPA
INBUD
BIELSKO



Mapa osiedla

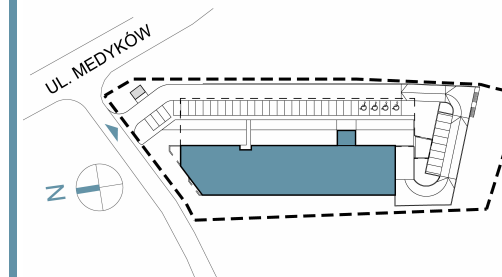

Schemat kondygnacji

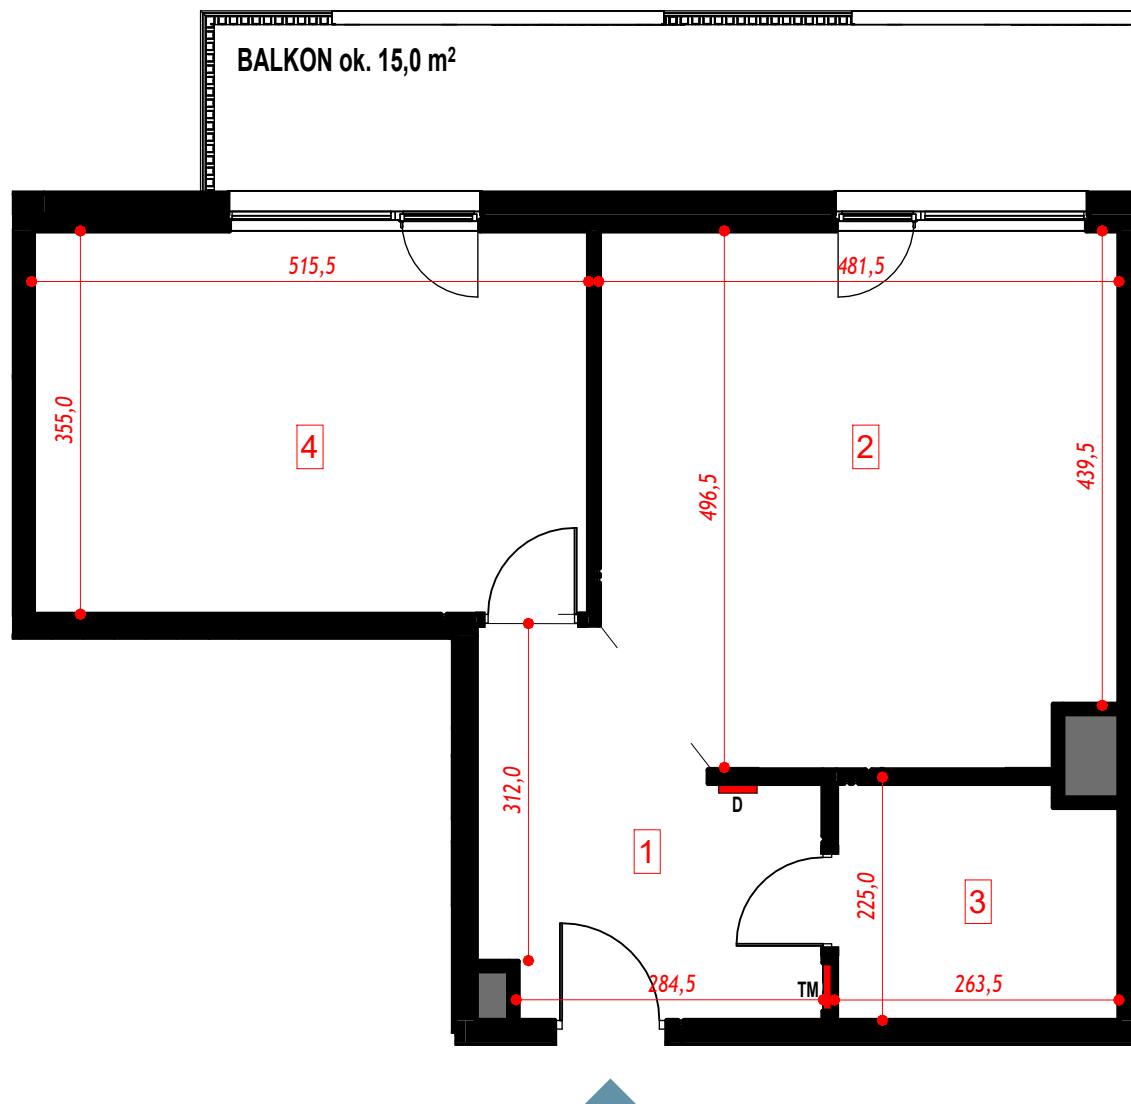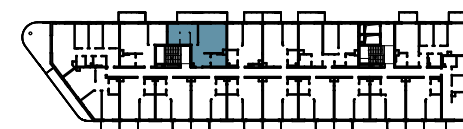

- 1 Przedpokój
- 2 Salon z aneksem kuchennym
- 3 Łazienka
- 4 Pokój

Powierzchnia użytkowa lokalu została ustalona na podstawie Rozporządzenia Ministra Rozwoju z dnia 11 września 2020r. w sprawie szczegółowego zakresu i formy projektu budowlanego oraz przy uwzględnieniu Polskiej Normy PN-ISO 9836: 2022-07

JEDNOSTKA PROJEKTOWA:

INBUD PROJEKT Sp. z o.o.
ul. Piekarska 57
43-300 BIELSKO-BIAŁA



INWESTYCJA:

INWENTARYZACJA POWYKONAWCZA OPRACOWANIE
DOTYCZĄCE OZNACZENIA PRZEDMIOTU ODRĘBNEJ WŁAŚNOŚCI
LOKALU DLA POTRZEB UZYSKANIA ZAŚWIADCZENIA
O SAMODZIELNOŚCI LOKALU

LOKALIZACJA:

40-752 KATOWICE, UL. MEDYKÓW 32
dz. 14/3, obręb: 0003 Dz. Ligota

PROJEKTANT

mgr inż. arch. ELŻBIETA CZADERSKA
upr. bud. nr 52/09/SŁOKK/II

DATA

04.2026

SKALA

1:70