

MEDYKÓW³²

Katowice, ul. Medyków 32

Mieszkanie nr 69


Piętro III

Pow. użytkowa **56,39** m²



GRUPA
INBUD
BIELSKO



Mapa osiedla

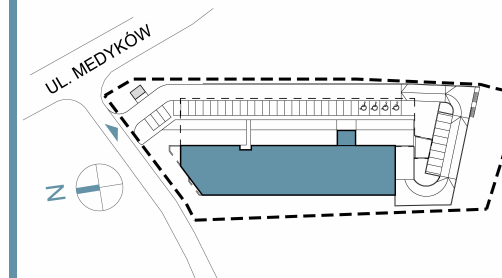

Schemat kondygnacji

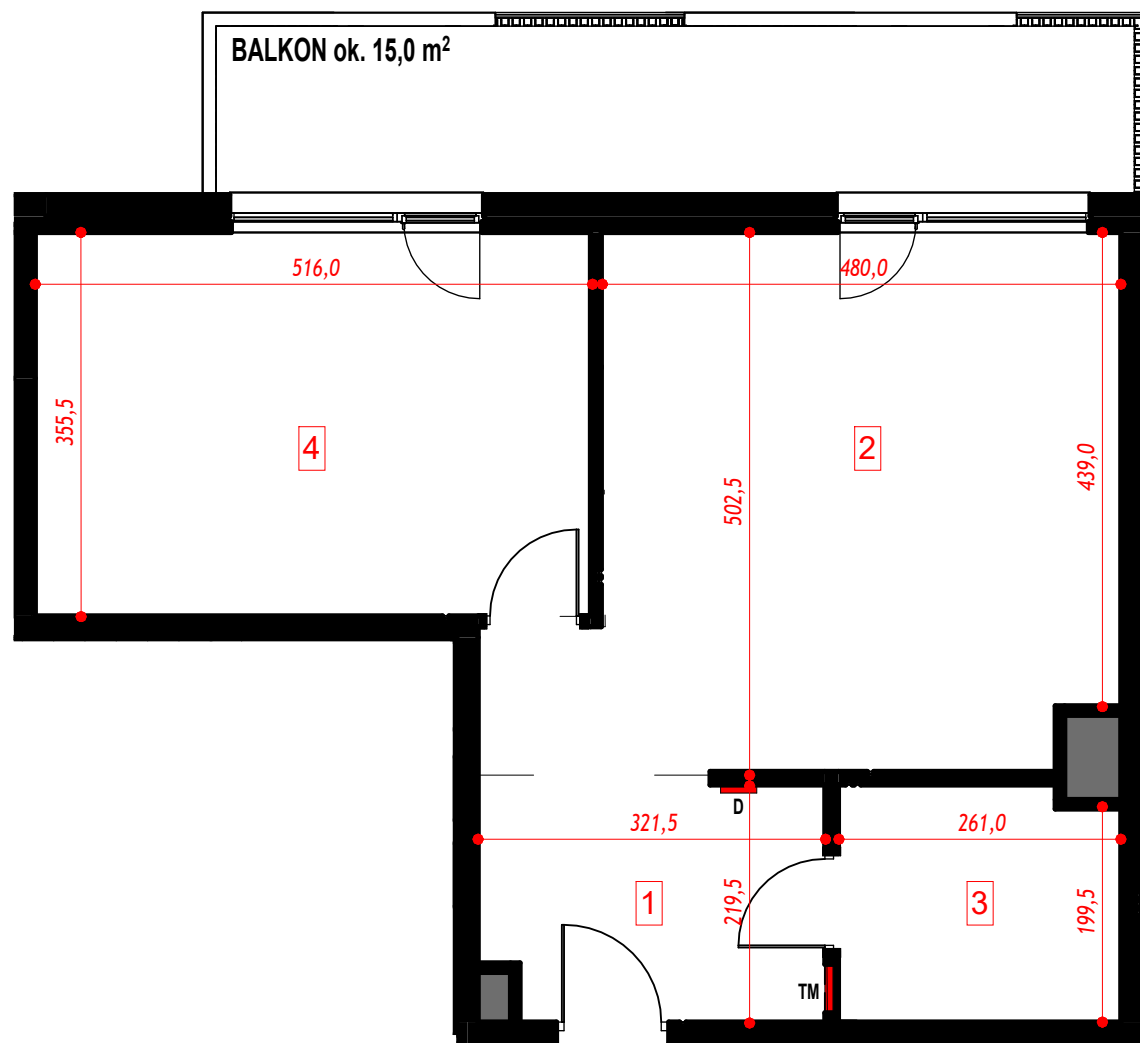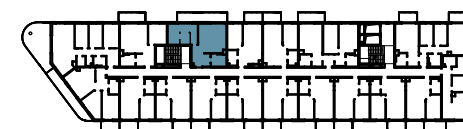

- | | |
|---|---------------------------|
| 1 | Przedpokój |
| 2 | Salon z aneksem kuchennym |
| 3 | Łazienka |
| 4 | Pokój |

Powierzchnia użytkowa lokalu została ustalona na podstawie Rozporządzenia Ministra Rozwoju z dnia 11 września 2020r. w sprawie szczegółowego zakresu i formy projektu budowlanego oraz przy uwzględnieniu Polskiej Normy PN-ISO 9836: 2022-07

| | | | |
|---|---------|-------|------|
| JEDNOSTKA PROJEKTOWA: INBUD PROJEKT Sp. z o.o. ul. Piekarska 57 43-300 BIELSKO-BIAŁA | | | |
| INWESTYCJA: INWENTARYZACJA POWYKONAWCZA OPRACOWANIE DOTYCZĄCE OZNACZENIA PRZEDMIOTU ODRĘBNEJ WŁAŚNOŚCI LOKALU DLA POTRZEB UZYSKANIA ZAŚWIADCZENIA O SAMODZIELNOŚCI LOKALU | | | |
| LOKALIZACJA: 40-752 KATOWICE, UL. MEDYKÓW 32 dz. 14/3, obręb: 0003 Dz. Ligota | | | |
| PROJEKTANT: mgr inż. arch. ELŻBIETA CZADERSKA upr. bud. nr 52/09/SŁOKK/II | | | |
| DATA | 04.2026 | SKALA | 1:70 |