

MEDYKÓW³²

Katowice, ul. Medyków 32

Mieszkanie nr 84


Piętro IV

Pow. użytkowa **57,40 m²**



GRUPA
INBUD
BIELSKO



Mapa osiedla

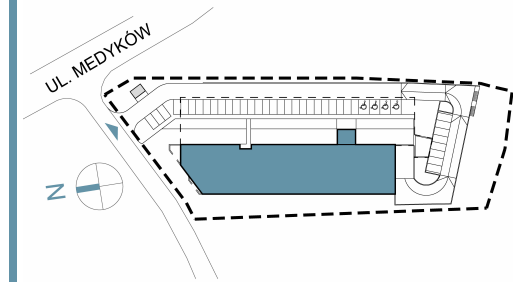

Schemat kondygnacji

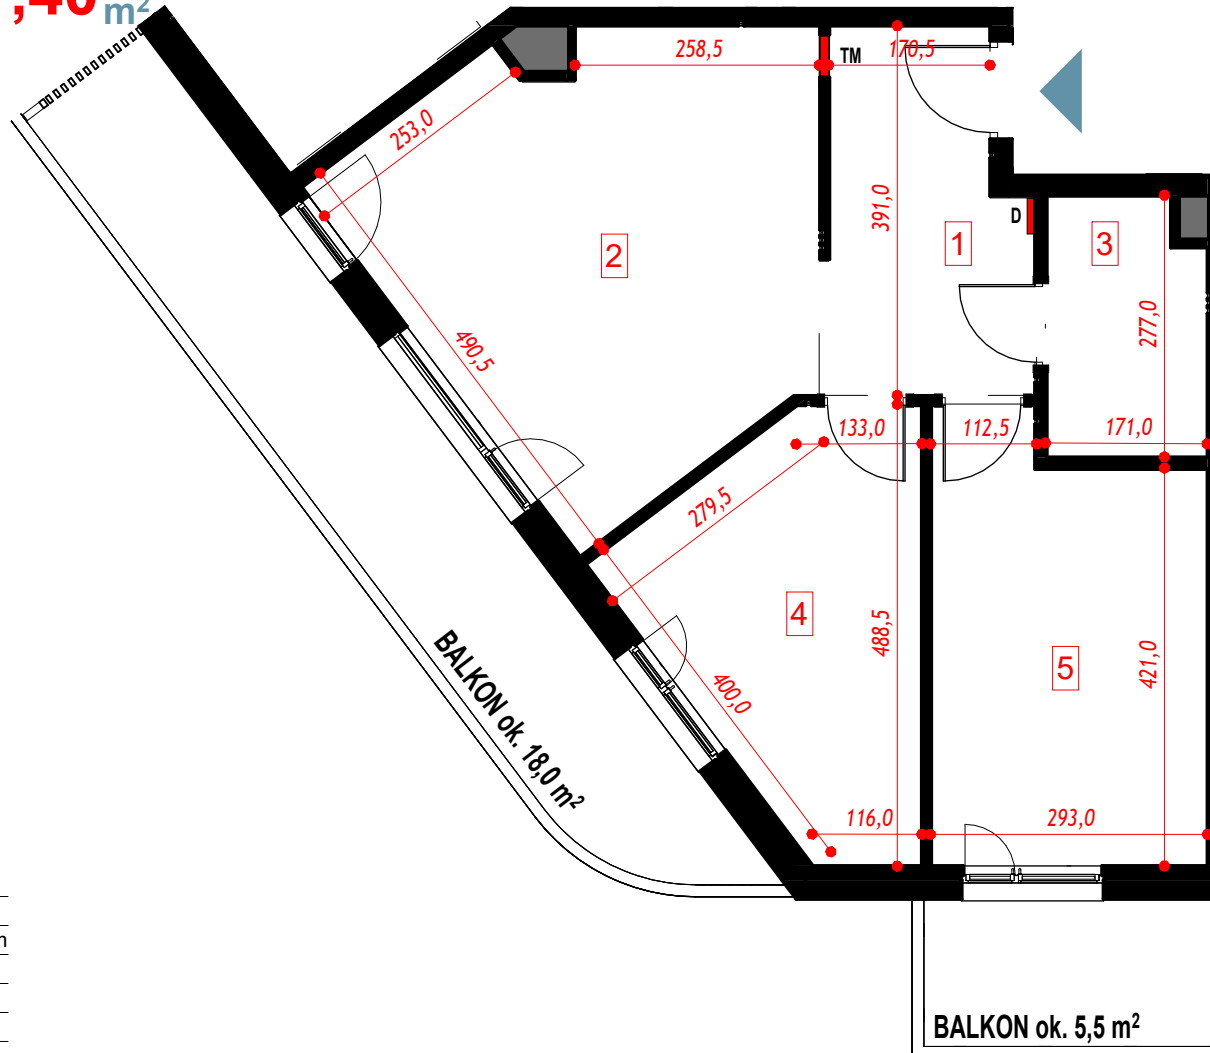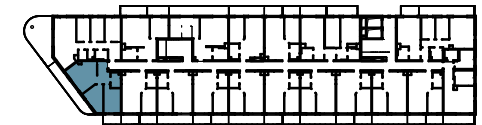

- | | |
|---|---------------------------|
| 1 | Przedpokój |
| 2 | Salon z aneksem kuchennym |
| 3 | Łazienka |
| 4 | Pokój |
| 5 | Pokój |

Powierzchnia użytkowa lokalu została ustalona na podstawie Rozporządzenia Ministra Rozwoju z dnia 11 września 2020r. w sprawie szczegółowego zakresu i formy projektu budowlanego oraz przy uwzględnieniu Polskiej Normy PN-ISO 9836: 2022-07

JEDNOSTKA PROJEKTOWA:

INBUD PROJEKT Sp. z o.o.
ul. Piekarska 57
43-300 BIELSKO-BIAŁA



INWESTYCJA:

INWENTARYZACJA POWYKONAWCZA OPRACOWANIE
DOTYCZĄCE OZNACZENIA PRZEDMIOTU ODRĘBNEJ WŁAŚNOŚCI
LOKALU DLA POTRZEB UZYSKANIA ZAŚWIADCZENIA
O SAMODZIELNOŚCI LOKALU

LOKALIZACJA:

40-752 KATOWICE, UL. MEDYKÓW 32
dz. 14/3, obręb: 0003 Dz. Ligota

PROJEKTANT:

mgr inż. arch. ELŻBIETA CZADERSKA
upr. bud. nr 52/09/SŁOKK/II

DATA:

04.2026

SKALA:

1:80