

# MEDYKOW<sup>32</sup>

Katowice, ul. Medyków 32

Mieszkanie nr 87


Piętro IV

Pow. użytkowa **56,18 m<sup>2</sup>**



GRUPA  
INBUD  
BIELSKO



## Mapa osiedla

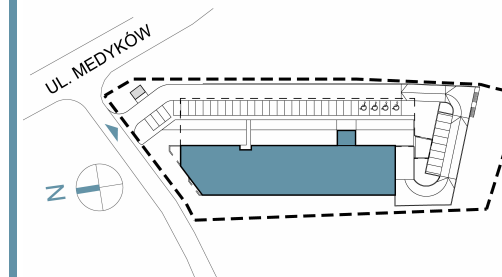

## Schemat kondygnacji

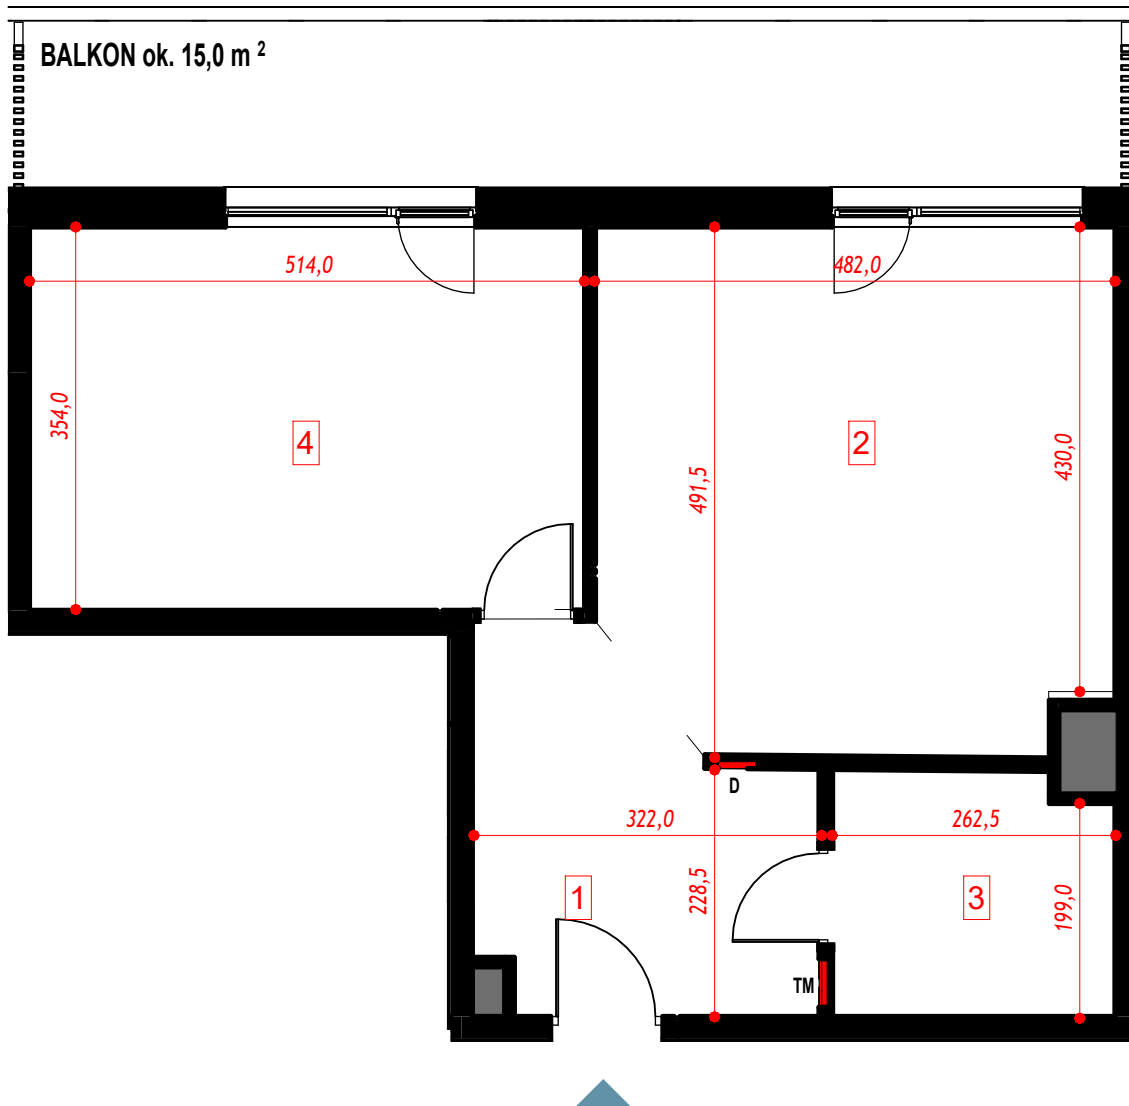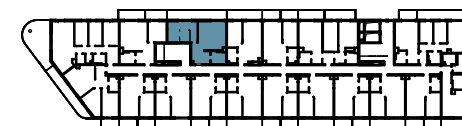

- |   |                           |
|---|---------------------------|
| 1 | Przedpokój                |
| 2 | Salon z aneksem kuchennym |
| 3 | Łazienka                  |
| 4 | Pokój                     |

Powierzchnia użytkowa lokalu została ustalona na podstawie Rozporządzenia Ministra Rozwoju z dnia 11 września 2020r. w sprawie szczegółowego zakresu i formy projektu budowlanego oraz przy uwzględnieniu Polskiej Normy PN-ISO 9836: 2022-07

JEDNOSTKA PROJEKTOWA: INBUD PROJEKT Sp. z o.o. ul. Piekarska 57 43-300 BIELSKO-BIAŁA		
INWESTYCJA: INWENTARYZACJA POWYKONAWCZA OPRACOWANIE DOTYCZĄCE OZNACZENIA PRZEDMIOTU ODRĘBNEJ WŁAŚNOŚCI LOKALU DLA POTRZEB UZYSKANIA ZAŚWIADCZENIA O SAMODZIELNOŚCI LOKALU		
LOKALIZACJA: 40-752 KATOWICE, UL. MEDYKÓW 32 dz. 14/3, obręb: 0003 Dz. Ligota		
PROJEKTANT: mgr inż. arch. ELŻBIETA CZADERSKA upr. bud. nr 52/09/SŁOKK/II		
DATA	04.2026	SKALA 1:70